

Anlage zur Begründung


**Regenentwässerungssystem Gewerbegebiet Fretzdorf
von der Steinstraße bis zum Einlaufbauwerk Gewässer II. Ordnung
des Ingenieurbüro Strauch & Partner GmbH
Heiligengrabe OT Maulbeerwalde
Stand 28.08.2018**

Ingenieurbüro Strauch & Partner GmbH

Am Schlosspark 10, 16909 Heiligengrabe OT Maulbeerwalde
Tel. (033962)-80908 Fax (033962)-80911




Ingenieurberatung

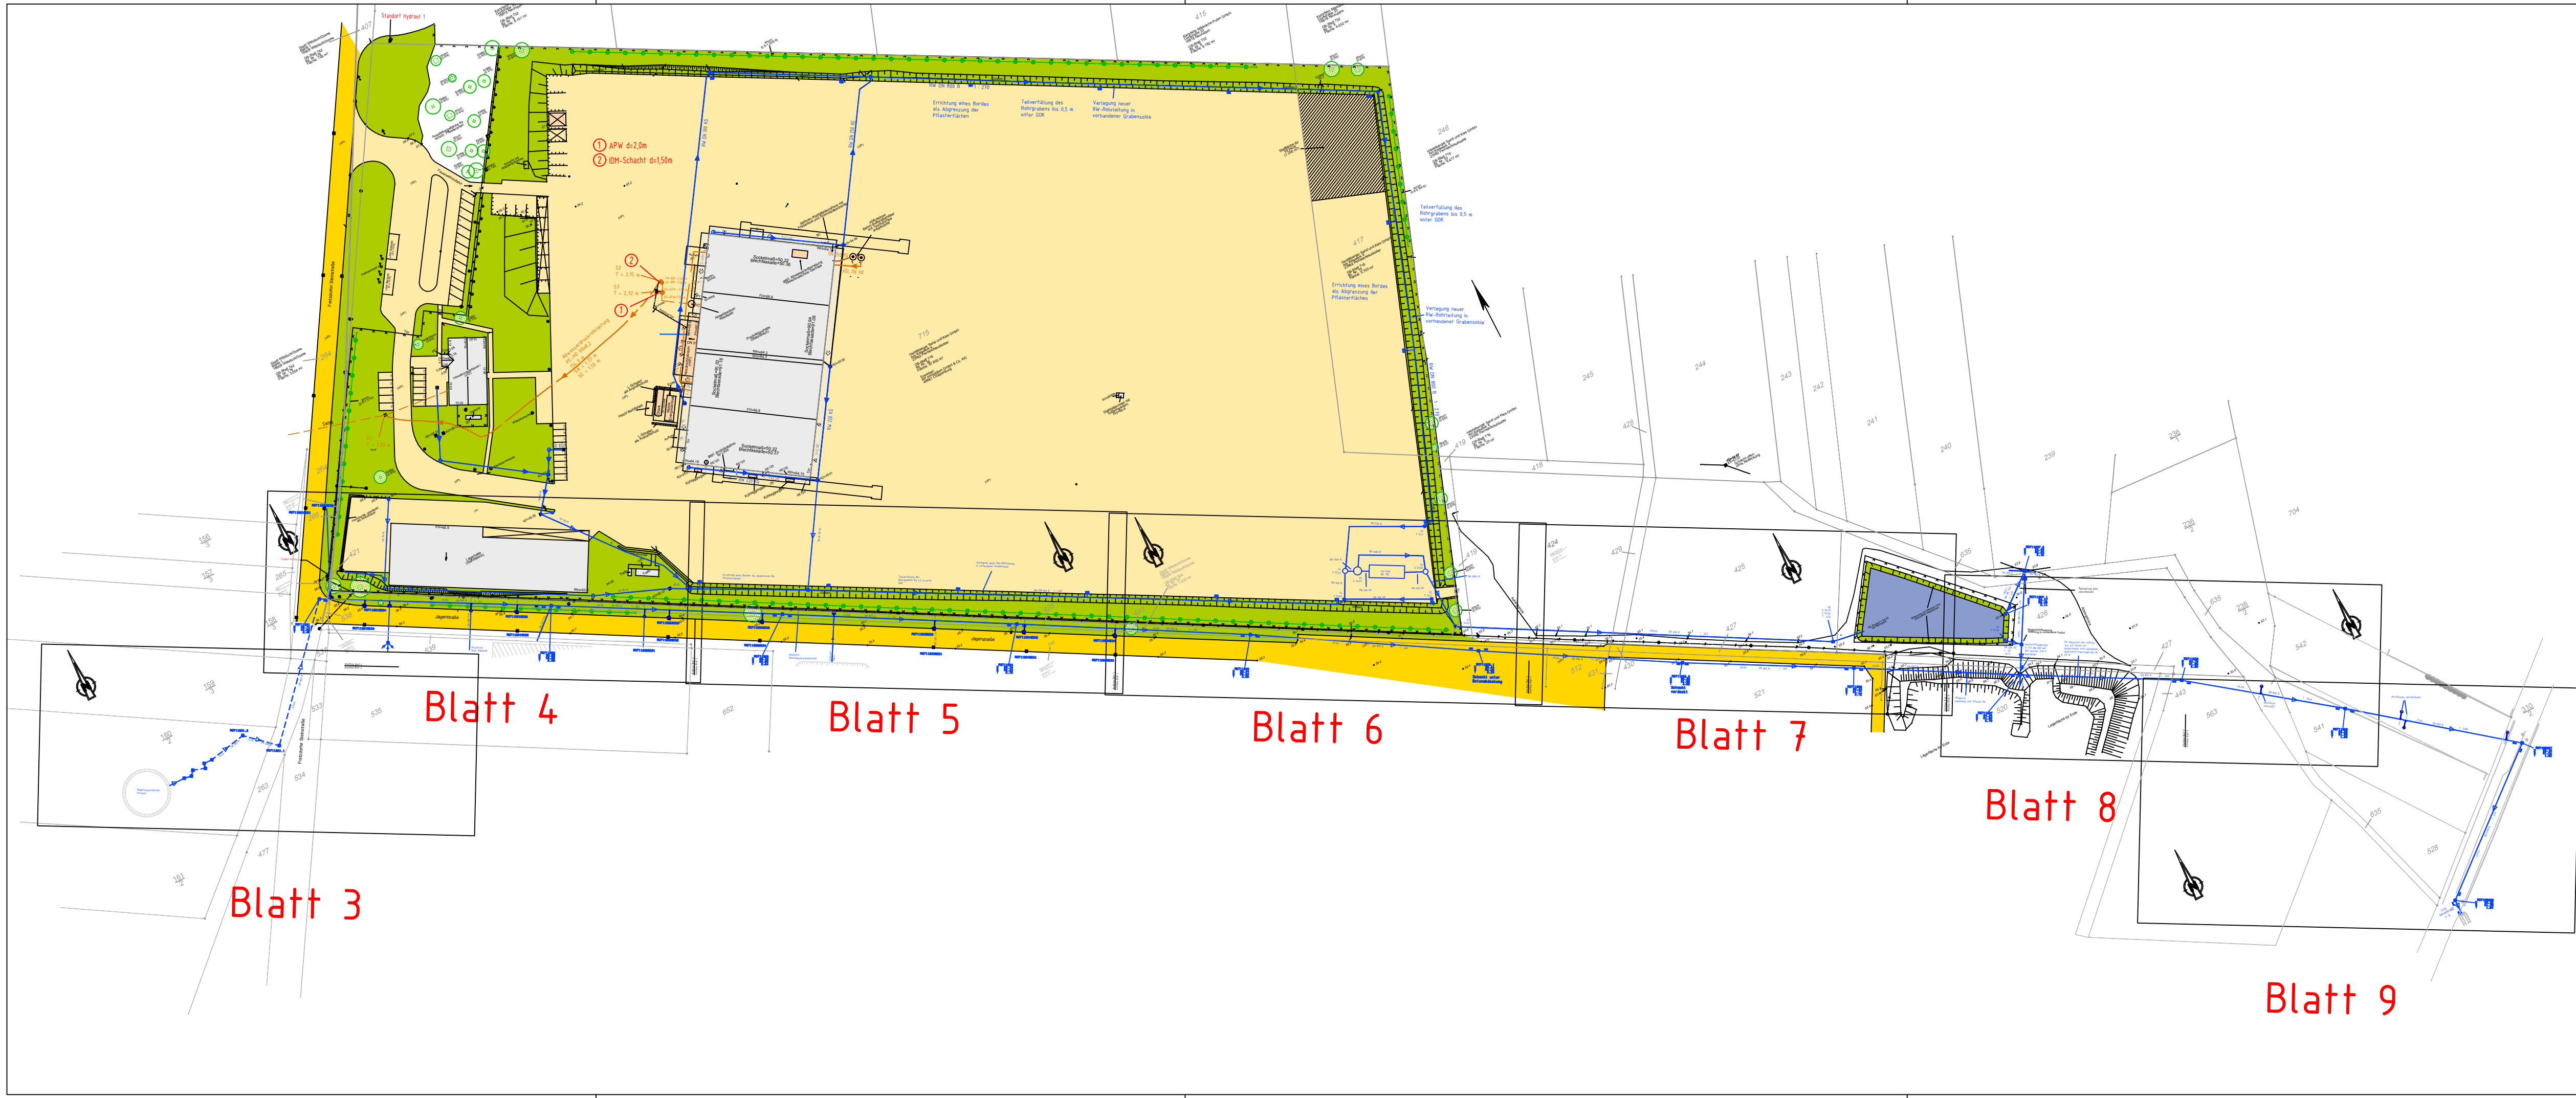

Nr.	Änderung	Datum	Bearb.	Gez.	Gepr.
1.					
2.					
3.					

Ingenieurbüro Strauch & Partner GmbH

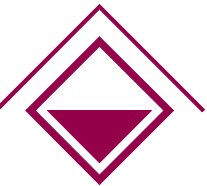

Am Schlosspark 10, 16909 Heiligengrabe OT Maulbeerwalde
Tel. (033962)-80908 Fax (033962)-80911

Ingenieurberatung

Auftraggeber: Stadt Wittstock, Bauamt
Markt 1
16909 Wittstock

Unterlage: Bestandsplanung

Blatt-Nr.: 2

Reg.-Nr.:

Datum

28.08.2018

Zeichen

Schröder

Regenentwässerungssystem Gewerbegebiet Fretzdorf
von der Steinstr. bis zum Einlaufbauwerk Gewässer II. Ordnung

Blattschnitt

Höhen- und Lagebezug: DHN92 / ETRS 89
Maßstab: 1: 1500

Aufgestellt:

Pritzwalk, den 28.08. 2018

Entwurfsverfasser:

Ingenieurbüro
Strauch & Partner GmbH
Tel. 033962-80908
Fax 033962-80911
Am Schlosspark 10
16909 Heiligengrabe OT Maulbeerwalde

Auftraggeber:



Regenwassersammler mit Abgang

Lage skizziert, Vermessung liegt nicht vor

R3
D
S
T
Stz / PP / B
DN 200
1 : 100 / 6.4‰
-11.50_

Schachtbezeichnung
OK Deckel
Schachthöhe
Schachtlänge
Rohrleitungsmaterial
Nennweite
Gefälle
Haltungsänge in m
Haltungsbezeichnung
Sohle am Anfang/Ende der Haltung

vorh. Grenzen wurden graphisch aus Kataster-
unterlagen übernommen und sind nicht verbindlich
Gemarkungs-/Flurstücksgrenze

Symbolerklärung

	Unterflurhydrant		Stahlbetonmast		Schaltkasten/Elektro		Zaun
	Schieber		Gittermast		Schaltkasten/Post		Lichtmast
	Kanalschacht		Holzmast		Nadelbaum		
	Straßeneinlauf		Holzmast m. Anker		Laubbaum		
	Grenzstein		Holzmast m. Betonfüeßen		Mischwald		
	Mauer		Zufahrt		Hecke		


Nr.	Änderung	Datum	Bearb.	Gez.	Gepr.
1.					
2					
3					


Ingenieurbüro Strauch & Partner GmbH


Am Schlosspark 10, 16909 Heiligengrabe OT Maulbeerwalde
Tel. (033962)-80908 Fax (033962)-80911

Ingenieurberatung

Auftraggeber:	Stadt Wittstock, Bauamt Markt 1 16909 Wittstock	Unterlage: Bestandsplanung
		Blatt-Nr.: 3
		Reg.-Nr.:
		Datum: 28.08.2018
		Zeichen: Schröder
Regenentwässerungssystem Gewerbegebiet Fretzdorf von der Steinstr. bis zum Einlaufbauwerk Gewässer II. Ordnung		bearbeitet
		gezeichnet
		geprüft
Bestandsplan Regenwasser		Höhen - und Lagebezug : DHHN92 / ETRS 89
		Maßstab: 1 : 250
Aufgestellt:		
Pritzwalk, den 28.08. 2018		
Entwurfsverfasser:	Ingenieurbüro Strauch & Partner GmbH Tel. 033962-80908 Fax 033962-80911 Am Schlosspark 10 16909 Heiligengrabe OT Maulbeerwalde	Auftraggeber:

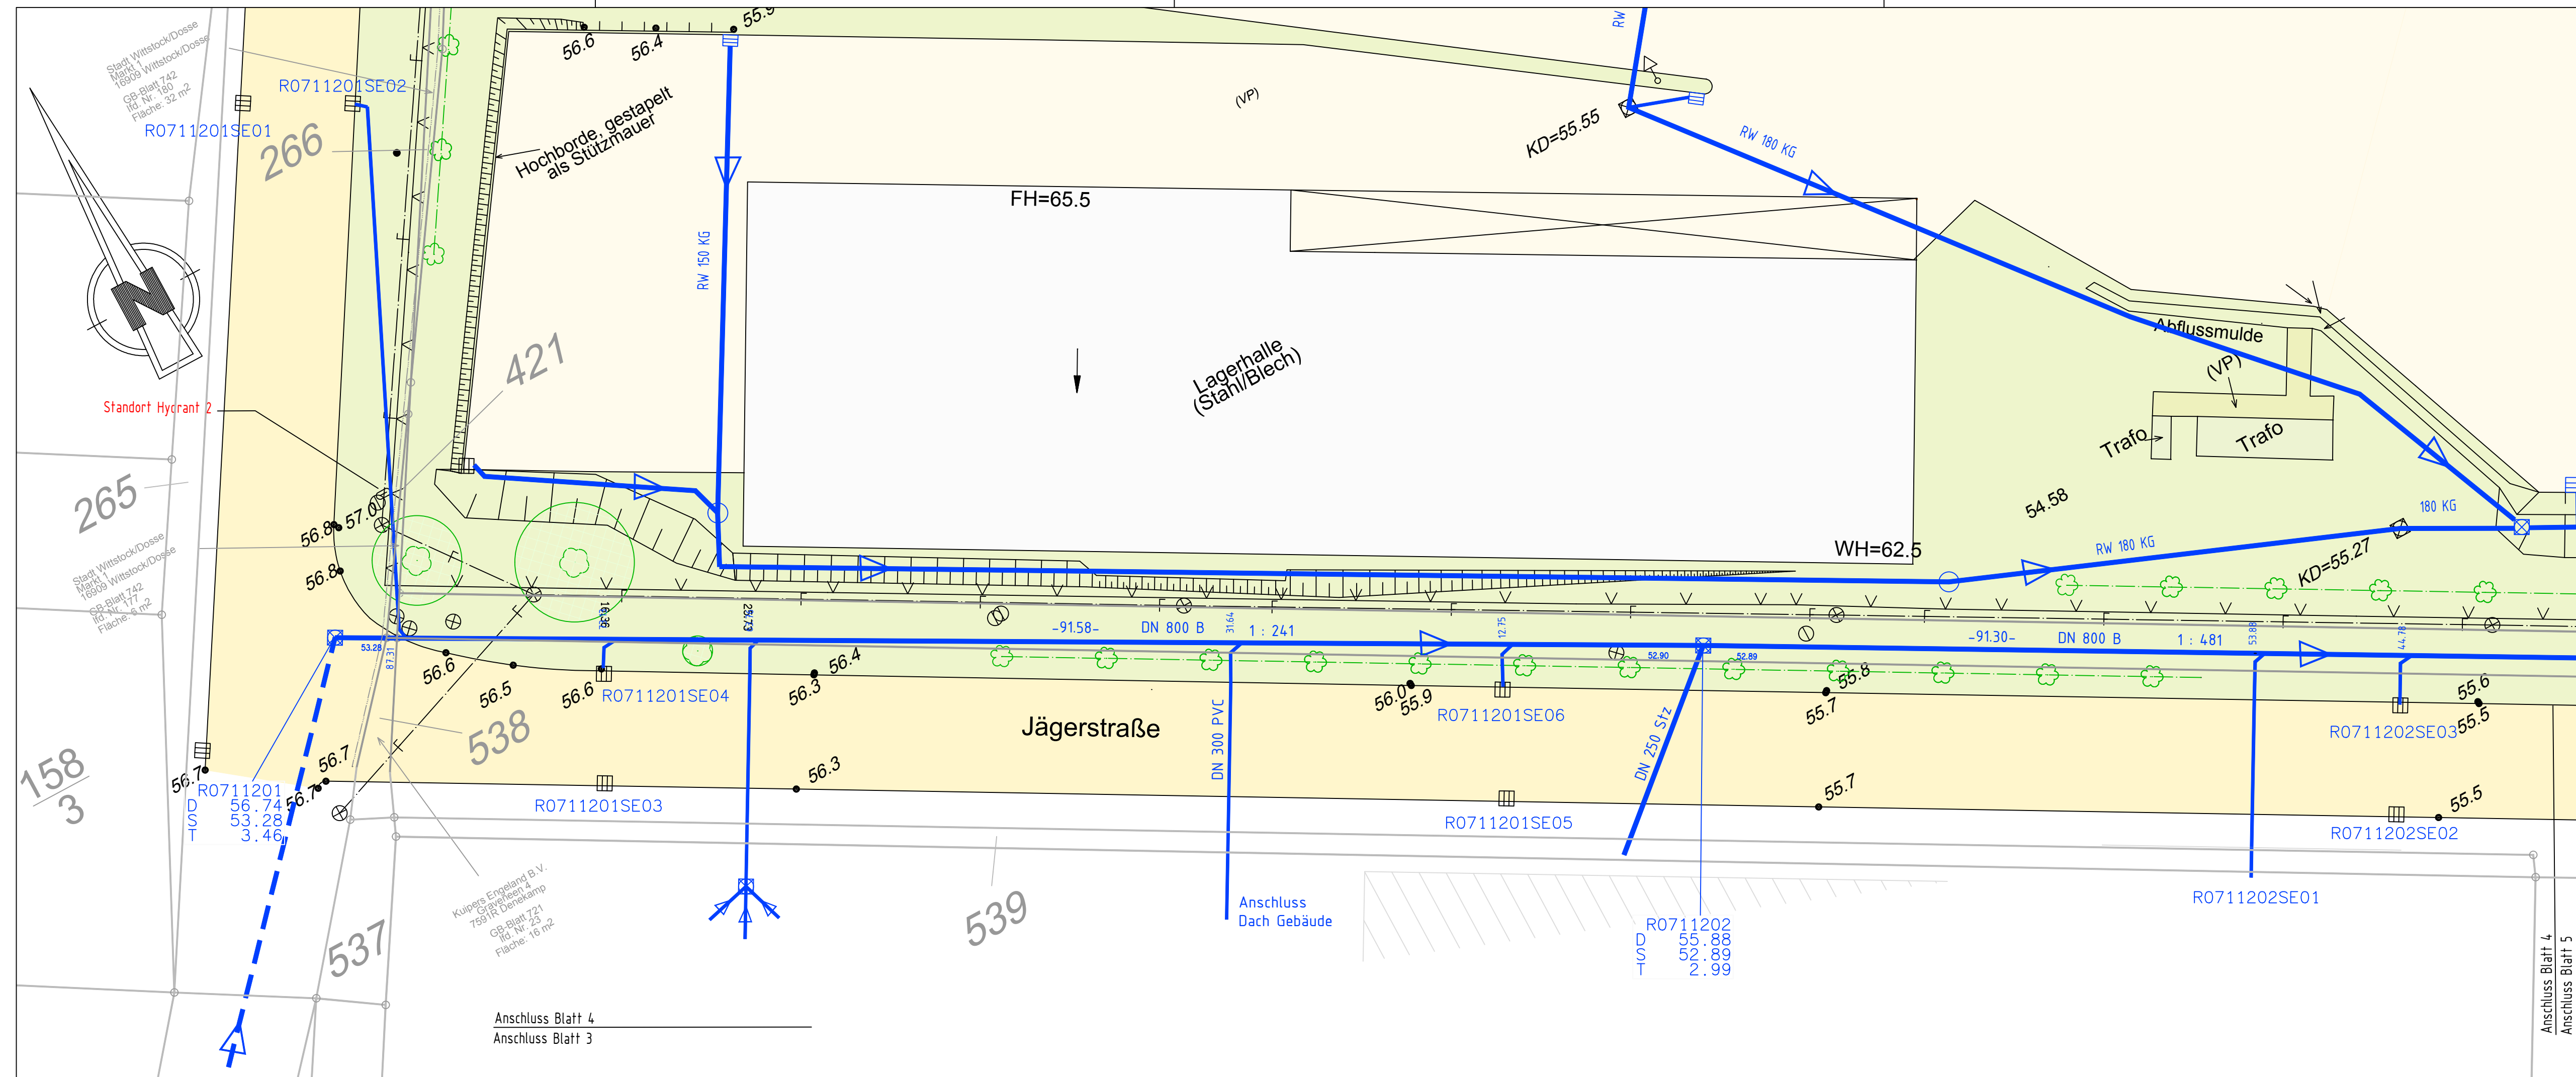

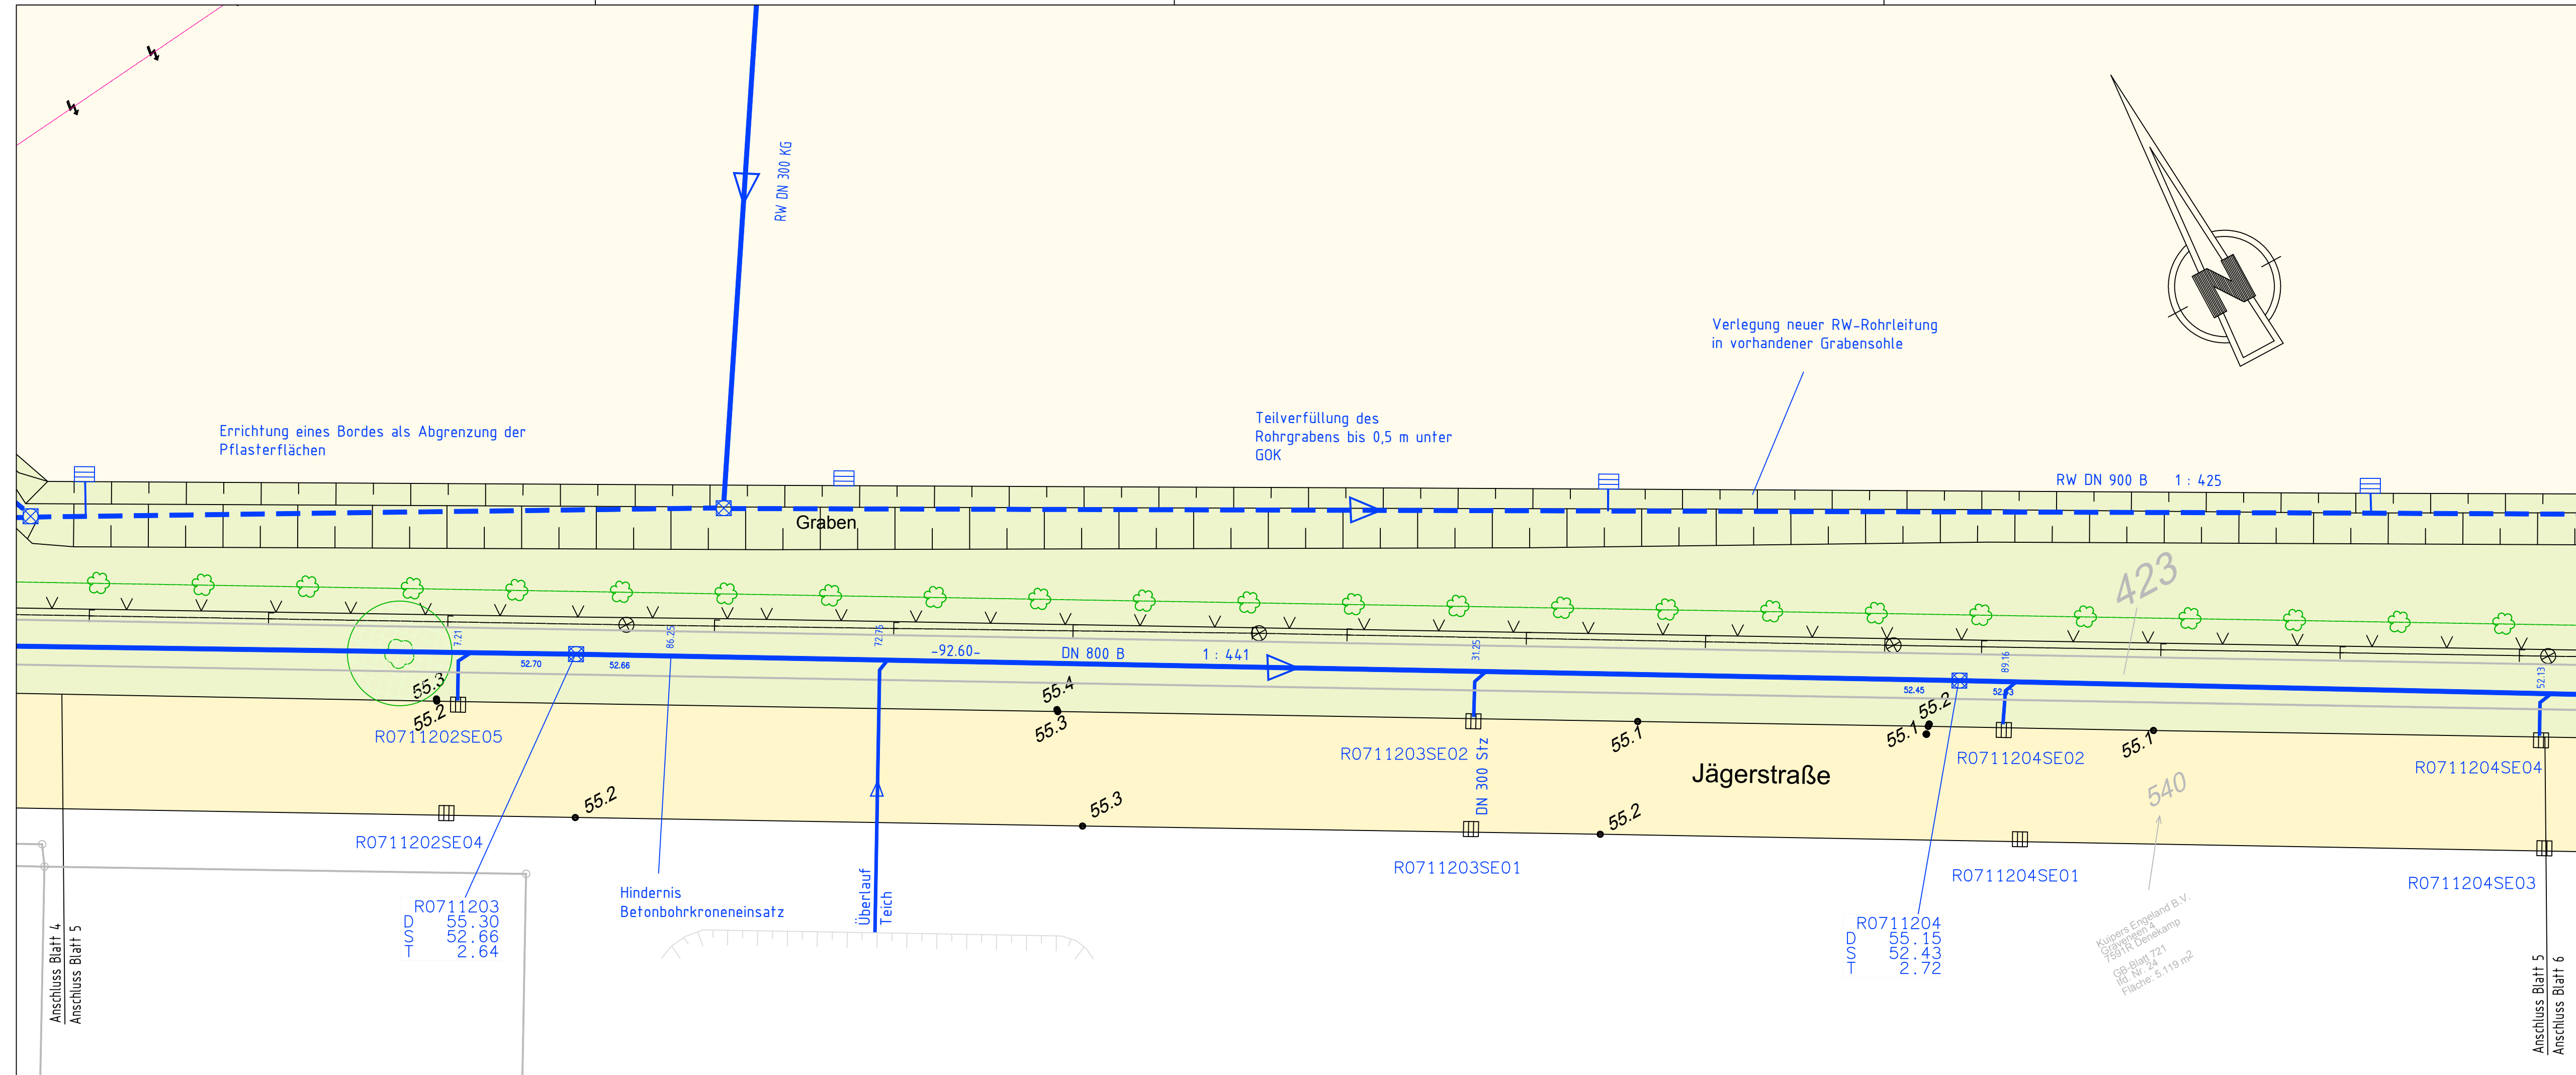

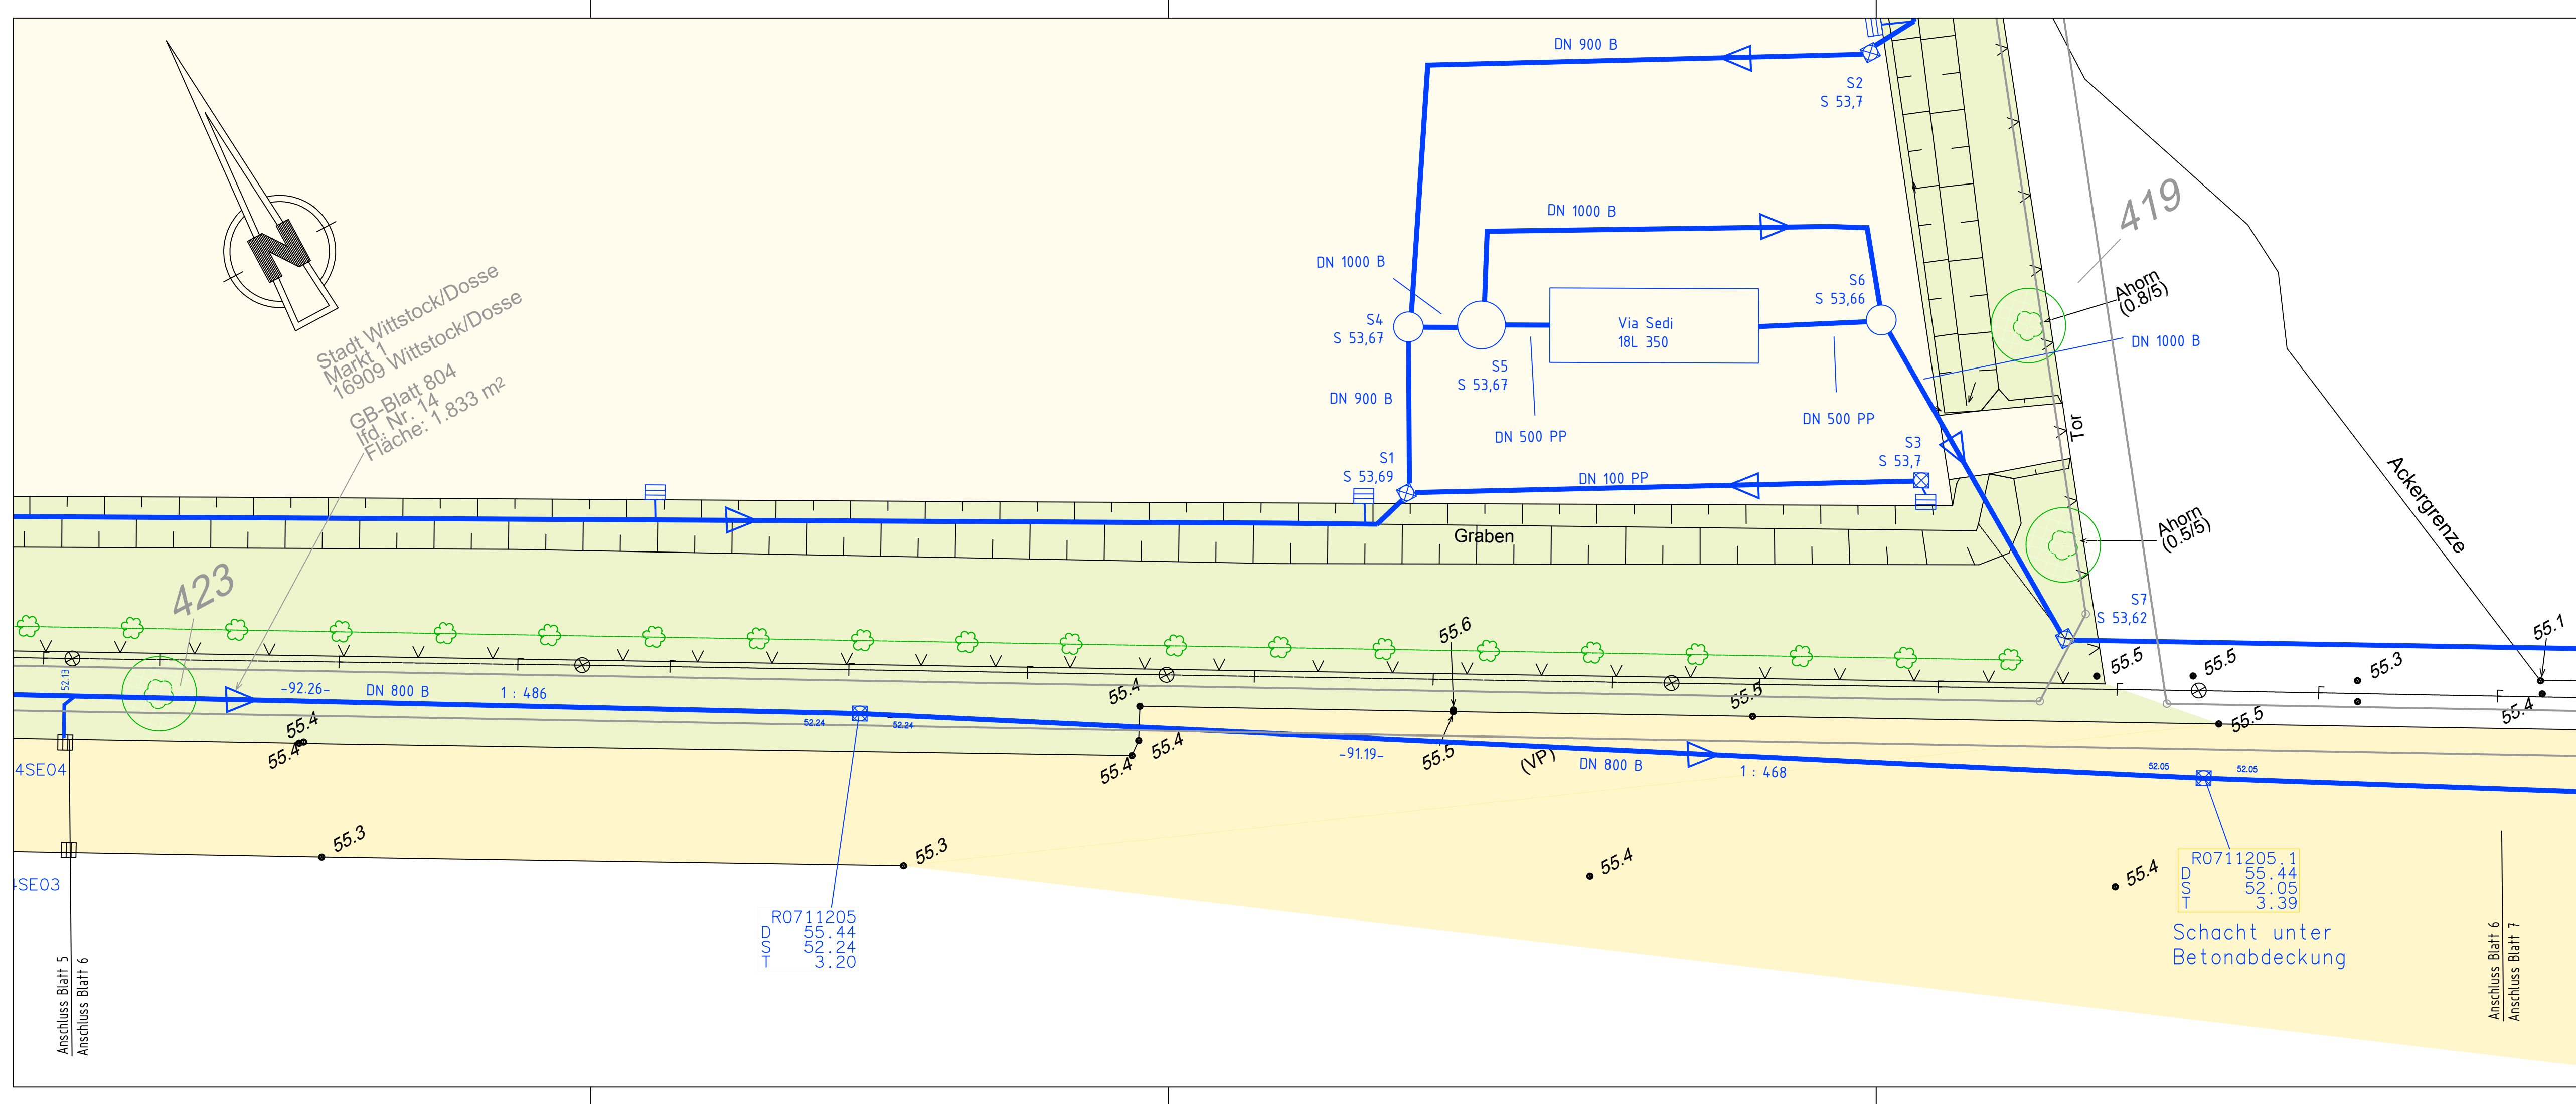

Regenwassersammler mit Abgang

R3
D
S
T
Stz / PP / B
DN 200
1 : 100 / 6.4‰
-11.50-
H56
91.02

Schachtbezeichnung
OK Deckel
Schachthöhe
Schachttiefe
Rohrleitungsmaterial
Nennweite
Gefälle
Haltungslänge in m
Haltungsbezeichnung
Sohle am Anfang/Ende der Haltung

vorh. Grenzen wurden graphisch aus Kataster-
unterlagen übernommen und sind nicht verbindlich
Gemarkungs-/Flurstücksgrenze

Symbolerklärung					
⊖	Unterflurhydrant	■	Stahlbetonmast	⚡	Schaltkasten/Elektro
⊗	Schieber	■	Gittermast	⊞	Schaltkasten/Post
⊠	Kanalschacht	⊕	Holzmast	☼	Nadelbaum
⊞	Straßeneinlauf	⊕	Holzmast m. Anker	☼	Laubbaum
⊞	Grenzstein	⊕	Holzmast m. Betonfüßen	⊞	Mischwald
⊞	Mauer	⊞	Zufahrt	⊞	Hecke

Nr.	Änderung	Datum	Bearb.	Gez.	Gepr.
1.					
2.					
3.					

Ingenieurbüro Strauch & Partner GmbH

Am Schlosspark 10, 16909 Heiligengrabe OT Maulbeerwalde
Tel. (033962)-80908 Fax (033962)-80911

Ingenieurberatung

Auftraggeber: Stadt Wittstock, Bauamt
Markt 1
16909 Wittstock

Unterlage: Bestandsplanung
Blatt-Nr.: 6
Reg.-Nr.:
Datum: 28.08.2018
Zeichen: Schröder


Regenentwässerungssystem Gewerbegebiet Fretzdorf
von der Steinstr. bis zum Einlaufbauwerk Gewässer II. Ordnung
Bestandsplan Regenwasser

bearbeitet
gezeichnet
geprüft
Höhen- und Lagebezug : DHHN92 / ETRS 89
Maßstab: 1 : 250


Aufgestellt:
Pritzwalk, den 28.08. 2018

Entwurfsverfasser:
Ingenieurbüro Strauch & Partner GmbH
Tel. 033962-80908
Fax 033962-80911
Am Schlosspark 10
16909 Heiligengrabe OT Maulbeerwalde

Auftraggeber:

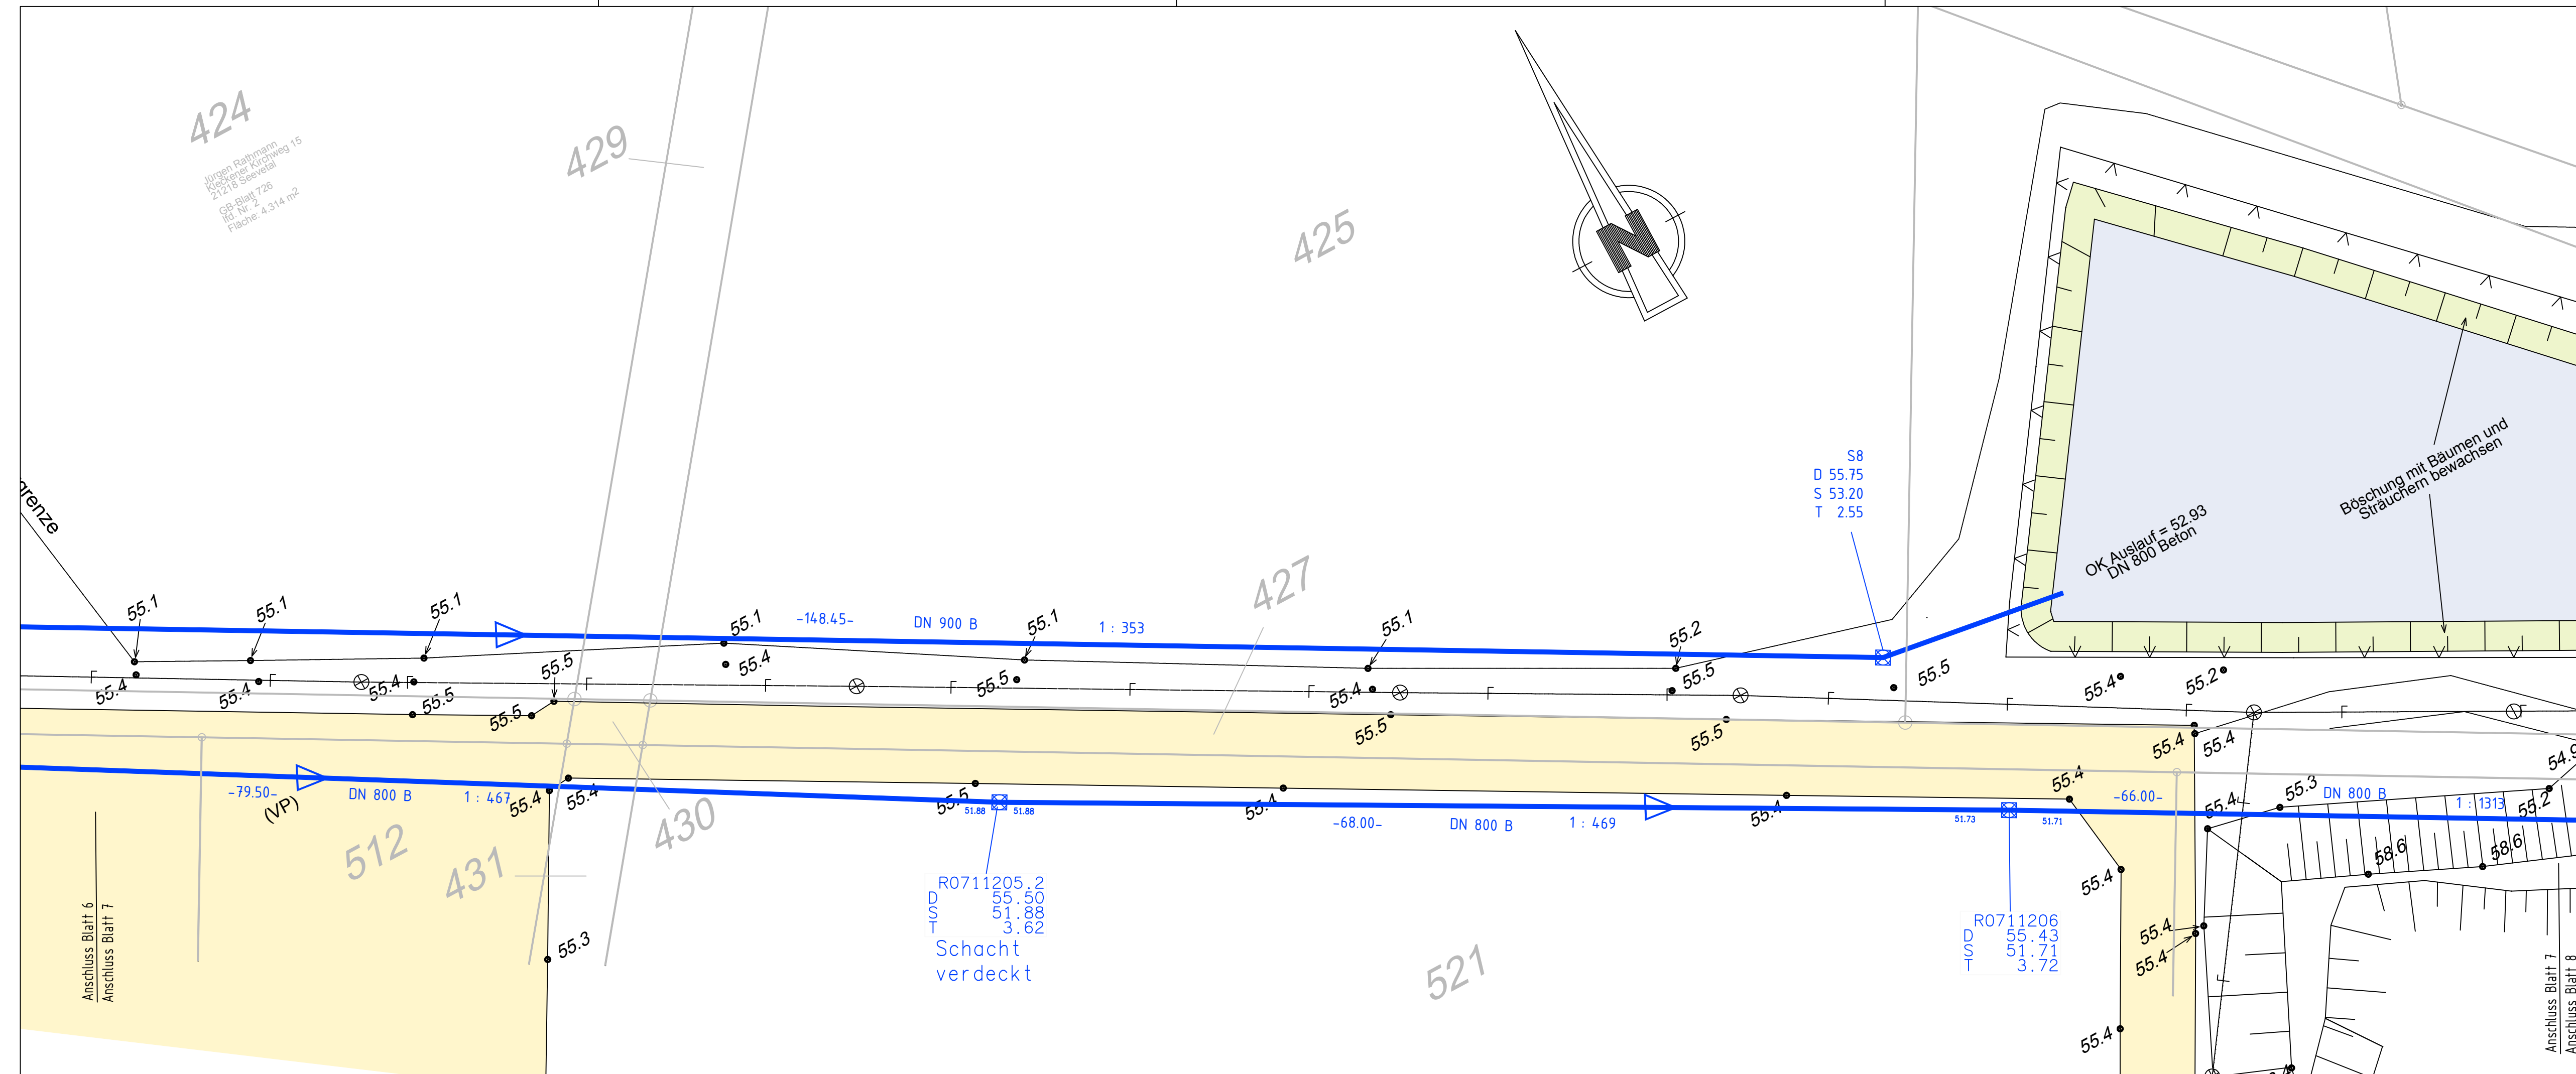

<

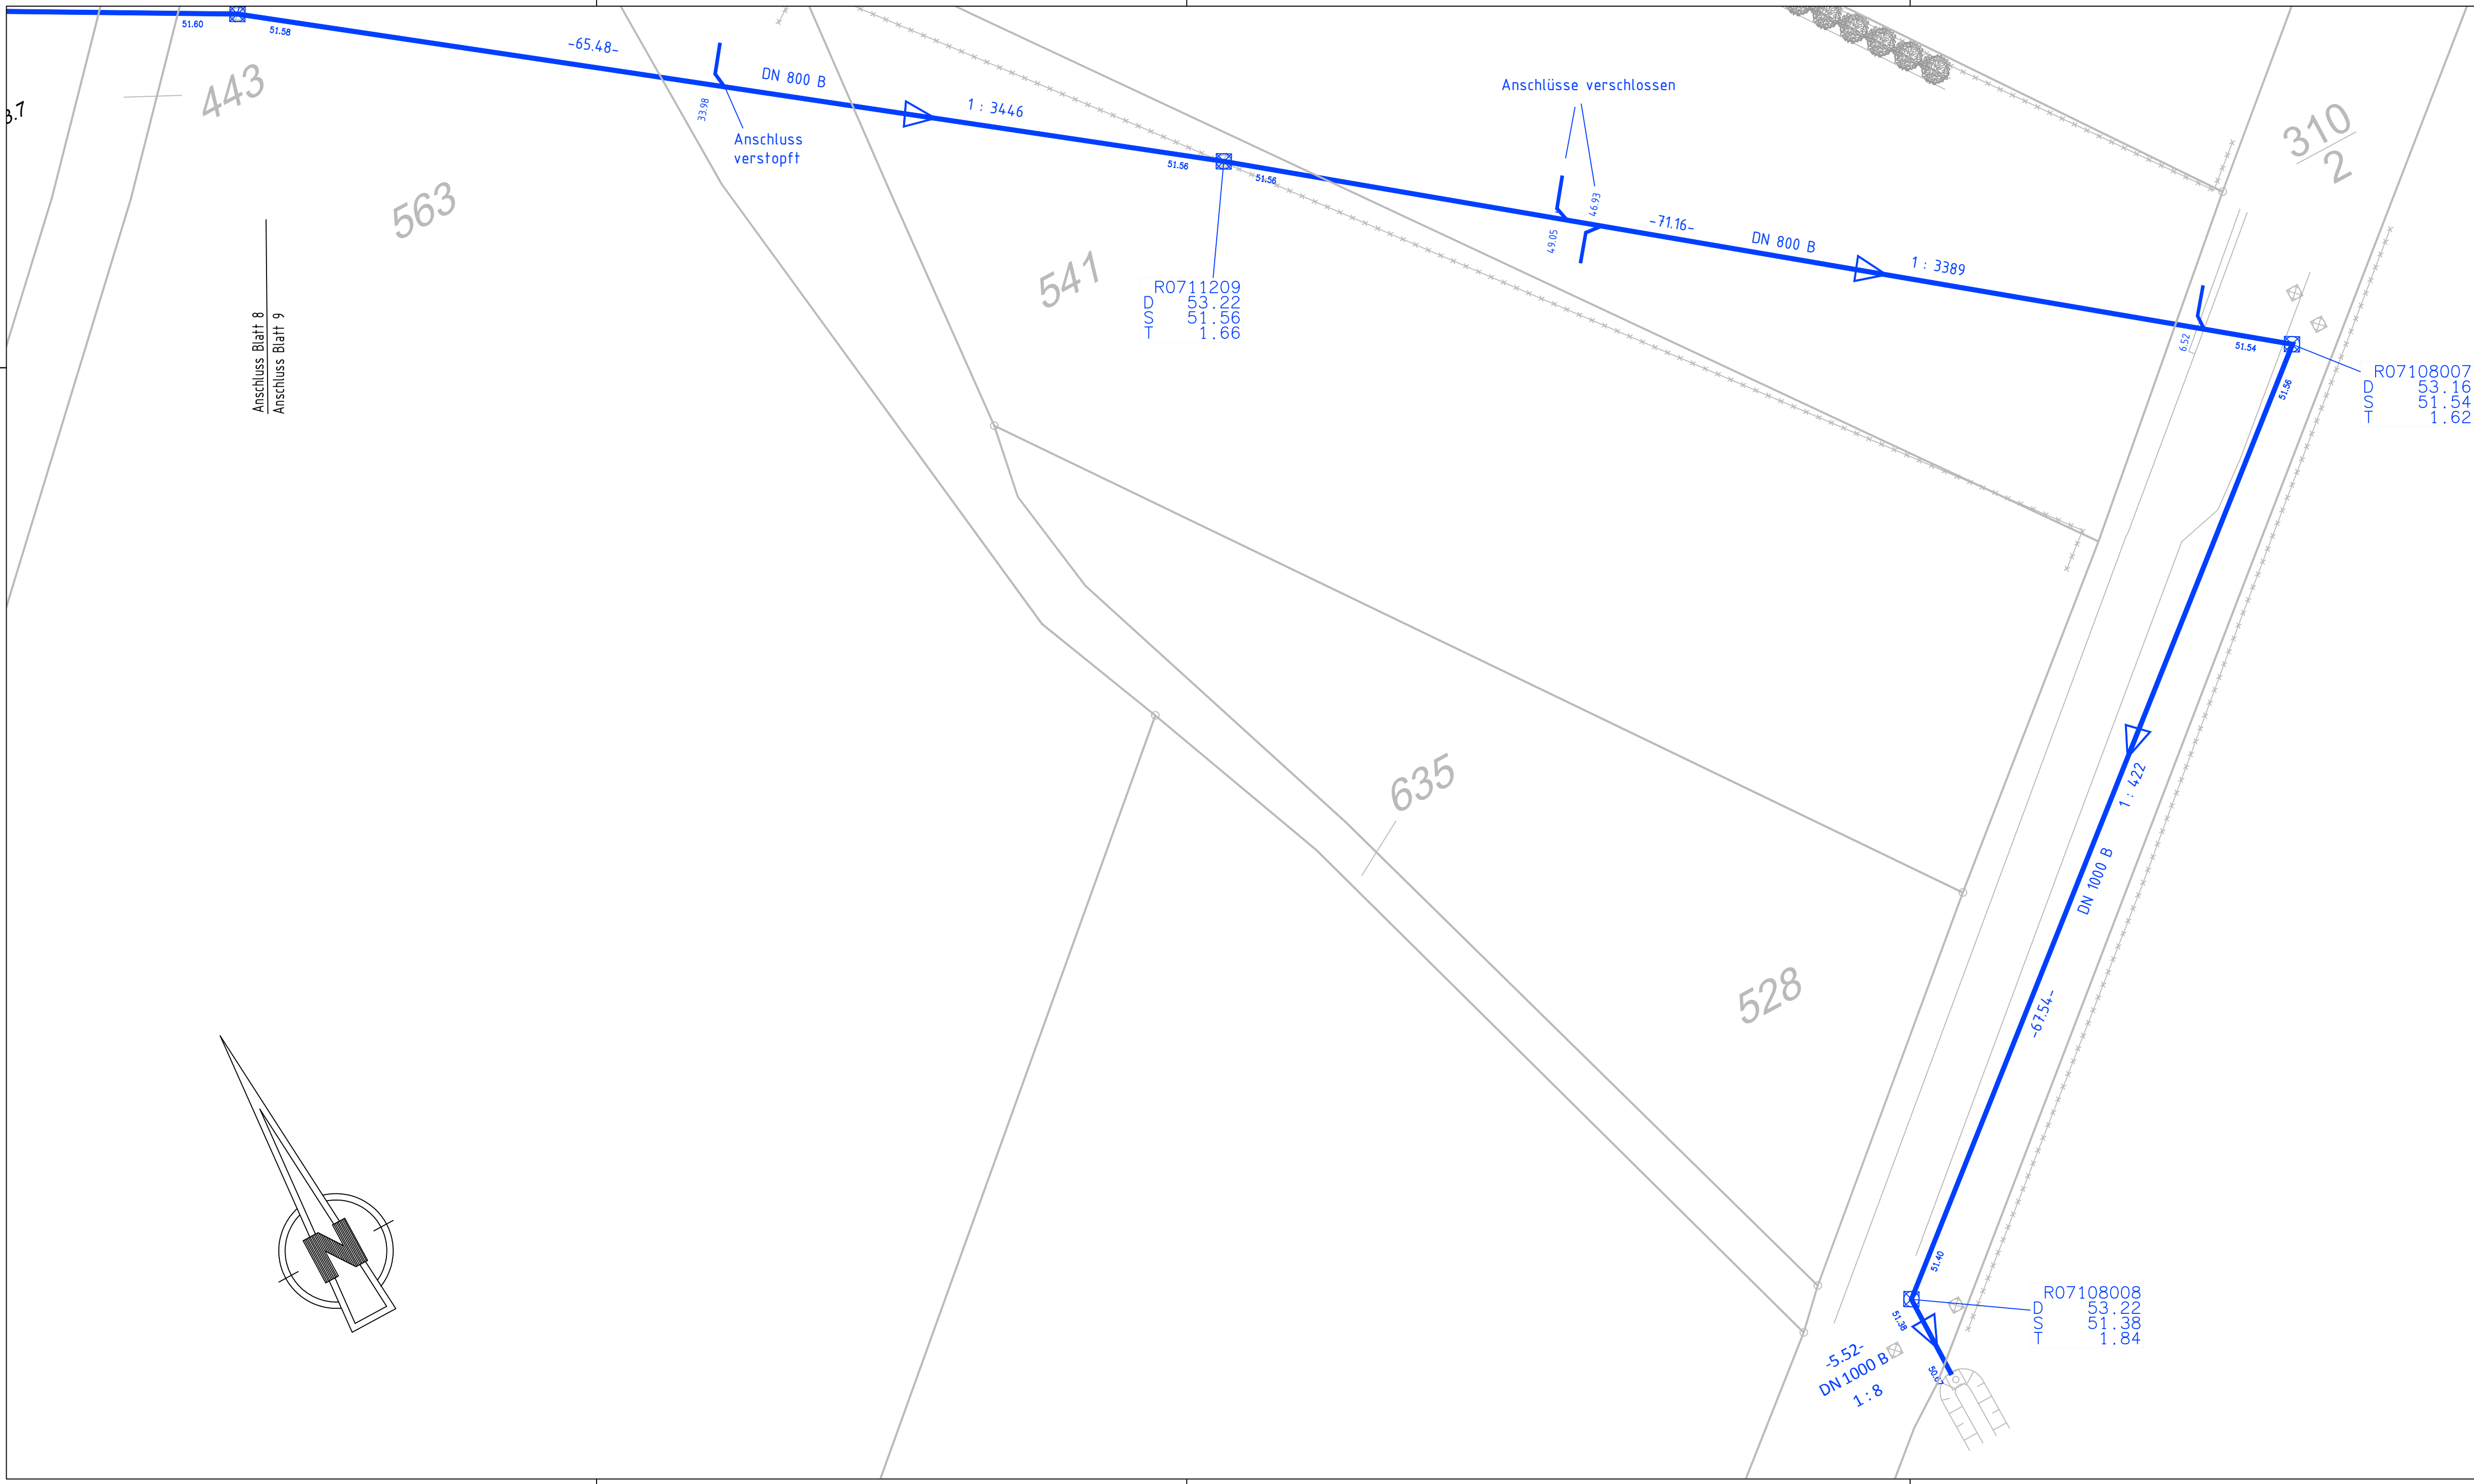

Regenwassersammler mit Abgang

R3 Schachtbezeichnung
D OK Deckel
S Sohlhöhe
T Schachttiefe
Stz / PP / B Rohrleitungsmaterial
DN 200 Nennweite
1 : 100 / 6.4‰ Gefälle
-11.50- Haltungslänge in m
H55 Haltungsbzeichnung
91.02 Sohle am Anfang/Ende der Haltung

vorh. Grenzen wurden graphisch aus Katasterunterlagen übernommen und sind nicht verbindlich
Gemarkungs-/Flurstücksgrenze

Symbolerklärung					
	Unterflurhydrant		Stahlbetonmast		Schaltkasten/Elektro
	Schieber		Gittermast		Schaltkasten/Post
	Kanalschacht		Holzmast		Nadelbaum
	Straßeneinlauf		Holzmast m. Anker		Laubbaum
	Grenzstein		Holzmast m. Betonfüßen		Mischwald
	Mauer		Zufahrt		Hecke
Nr.	Änderung	Datum	Bearb.	Gez.	Gepr.
1.					
2.					
3.					

Ingenieurbüro Strauch & Partner GmbH

Am Schlosspark 10, 16909 Heiligengrabe OT Maulbeerwalde
Tel. (033962)-80908 Fax (033962)-80911

Ingenieurberatung

Auftraggeber: <u>Stadt Wittstock, Bauamt</u> <u>Markt 1</u> <u>16909 Wittstock</u>	Unterlage: <u>Bestandsplanung</u>
	Blatt-Nr.: <u>9</u>
	Reg.-Nr.:

Regenentwässerungssystem Gewerbegebiet Fretzdorf von der Steinstr. bis zum Einlaufbauwerk Gewässer II. Ordnung Bestandsplan Regenwasser	bearbeitet	28.08.2018	Zeichen
	gezeichnet		Schröder
	geprüft		
	Höhen- und Lagebezug:	DHHW92 / ETRS 89	
	Maßstab:	1 : 250	

Aufgestellt:
Pritzwalk, den 28.08. 2018

Entwurfsverfasser:

Ingenieurbüro
Strauch & Partner GmbH
Tel. 033962-80908
Fax 033962-80911
Am Schlosspark 10
16909 Heiligengrabe OT Maulbeerwalde

Auftraggeber: